



Městský úřad Rudná

Masarykova 94/53

25219 Rudná

Rudná, 11.01.2024

Vaše značka:

Naše značka:

Vyřizuje: Lubomír Kocman

00325/24/MUR/SEK/LKo

tel.: 311 652 311, e-mail: starosta@rudnamesto.cz

## **Adresný záměr města Rudná uzavřít smlouvu o poskytnutí dobrovolného nepeněžitého příplatku mimo základní kapitál**

Město Rudná, se sídlem Masarykova 94/53, 252 19 Rudná, zveřejňuje tímto podle § 39 odst. 1 zákona č. 128/2000 Sb., o obcích (obecní zřízení), ve znění pozdějších předpisů

### **adresný záměr města Rudná**

### **uzavřít smlouvu o poskytnutí dobrovolného nepeněžitého příplatku mimo základní kapitál.**

Dobrovolný nepeněžitý příplatek mimo základní kapitál (dále jen „nepeněžitý příplatek“) bude poskytnut obchodní společnosti Technické služby Rudná a.s., IČO: 616 73 056, se sídlem Poštovní 133/4, 252 19 Rudná, jejímž jediným akcionářem je město Rudná.



Předmětem nepeněžitého příplatku bude:

a) **Vodovod „Nekázanka“**, délka 191,5 m, potrubí IPE, 110 mm se dvěma podzemními hydranty a jedním nadzemním hydrantem H80 (dále jen „Vodovod Nekázanka“);

**Tlaková kanalizace „Nekázanka“**, délka 181,0 m, potrubí HDPE 100, D 50 mm (PN 10) s veřejnými přípojkami v délce 10 m (dále jen „Kanalizace Nekázanka“).

Vodovod Nekázanka a Kanalizace Nekázanka jsou podrobněji specifikovány v kolaudačním souhlasu Městského Úřadu Černošice, Odbor životního prostředí č.j. ŽP/MEUC-045494/2008/V/Svo-KS, který tvoří přílohu č. 1 tohoto záměru.

b) **Tlaková a gravitační kanalizace Tylova, Šamonilova, Rybničná, Zemědělská** včetně čerpací stanice a akumulačního havarijního prostoru: výtlač DV-PE D90 v délce 187,9 m, stoka A DN 300 v délce 213,84 m, stoka A1 DN 300 v délce 84,2 m, stoka A2 DN 300 v délce 81,5 m, stoka B DN 300 v délce 81,54 m. 16 šachet, 1 šachta s přečerpávací stanicí (dále jen „Kanalizace Tylova, Šamonilova, Rybničná, Zemědělská“),

Kanalizace Tylova, Šamonilova, Rybničná, Zemědělská je podrobněji specifikována v kolaudačním souhlasu Městského úřadu Černošice, Odbor životního prostředí, č.j. ŽP/MEUC-020378/2011/V/Krs-KS, který tvoří přílohu č. 2 tohoto záměru.

c) **Část elektro-přípojky NN k čerpací stanici v ulici Rybničná v délce 20,73 m**, v úseku od elektroměrového rozvaděče RE nacházejícího se v pilíři oplocení RD, po rozvaděč čerpací stanice RM. Přípojka se nachází na pozemcích parc. č. 371/31, 375/13, 371/24, 375/1, k. ú. Dušníky u Rudné (dále jen „Přípojka NN“).

Přípojka NN je podrobně specifikována ve výkresu dokumentace skutečného provedení, která tvoří přílohu č. 3 tohoto záměru.

Další informace poskytne Eva Cíglerová, tajemnice Městského úřadu Rudná, tel. 311 652 311.

Lubomír Kocman, v. r.

starosta

474/8 Půdníky

**Městský úřad Černošice**

Odbor životního prostředí

oddělení vodního hospodářství

pracoviště: Podskalská 19, 120 00 Praha 2

Městský úřad Rudná	Čj.
Došlo	19.9.2008 17:21
Přílohy	Č.dor.zásilky
Zpracovatel	09089

vyřizuje: Ing. Veronika Svobodová  
 telefon: 221 982 469, fax: 221 982 299  
 email: [podatelna@mestocernosice.cz](mailto:podatelna@mestocernosice.cz)  
 počet stran: 2

Adresát dle rozdělovníku

Spis.zn.: ŽP/S/MEUC-045494/2008/V/Svo

Č. j.: ŽP/MEUC-045494/2008/V/Svo-KS

Praha dne: 10.9.2008

Věc: Vodovod a splašková tlaková kanalizace v ulici Nekázanka ve městě Rudná

Městský úřad Černošice, jako věcně a místně příslušný vodoprávní úřad podle § 106 zákona č. 254/2001 Sb., o vodách a o změně některých zákonů (dále vodní zákon), ve znění pozdějších předpisů, a speciální stavební úřad podle § 15 odst. 1 písm d) zákona č. 183/2006 Sb., o územním plánování a stavebním řádu (dále stavební zákon), ve znění pozdějších předpisů, v y d á v á na základě žádosti investora, tj. ANICAL PRAHA s.r.o, Heleny Malířové 7/400, 169 00 Praha 6, IČ:27097609, OKEČ: 452000, ze dne 11.8.2008

**k o l a u d a č n í   s o u h l a s**

podle § 122 zákona č. 183/2006 Sb., stavební zákon, k trvalému užívání vodních děl:

**1) Vodovod – místní, zásobovací síť, pro veřejnou potřebu**

Řad	Materiál	Profil	Délka
Vodovodní řad	IPE	110 mm	191,5 m

Včetně 2 ks podzemních hydrantů a 1 ks nadzemního hydrantu.

Velikost zásobovaného spotřebiště: 290 obyvatel

Původ vody: směs povrchové a podzemní vody

Přímé určení polohy stavby	Začátek		Konec	
	Y	X	Y	X
Vodovodní řad	757171.359	1046979.315	757171.607	1046791.200

Účel: Zásobování obyvatelstva pitnou vodou, požární funkce.

**2) Splašková kanalizace – tlaková, pro veřejnou potřebu**

Stoka	Materiál	Profil	Délka
Stoka spl. kanalizace	HDPE 100	D 50 mm (PN 10)	181,0 m

Přímé určení polohy stavby	Začátek		Konec	
	Y	X	Y	X
Stoka spl. kanalizace	757172.560	1046977.966	757172.838	1046788.439

Účel: Odvádění splaškových odpadních vod do stávající kanalizace a na ČOV Rudná.

Stavba vodních děl byla povolena rozhodnutím č.j. ŽP/MEUC-013926/2007/V/Chr-SP dne 18.5.2007. Stavba se nachází na pozemcích č. parc. 19/3 a 474/8 v k.ú. Dušníky u Rudné

Závěrečná prohlídka stavby proběhla dne 4.9.2008 a k žádosti o kolaudační souhlas byly doloženy následující doklady:

- dokumentace skutečného provedení stavby
- geodetické zaměření skutečného provedení stavby
- zápis o předání a převzetí stavby
- doklad o likvidaci odpadů
- atesty, certifikáty a prohlášení o shodě
- protokol o tlakové zkoušce splaškové kanalizace
- protokol o tlakové zkoušce vodovodu
- revizní zpráva požárního vodovodu
- protokol o funkci signalizačního vodiče k vodovodu
- protokol o funkci signalizačního vodiče ke kanalizaci
- doklad o proplachu a desinfekci vodovodu, rozbor vzorku vody
- doklad o provedení archeologického průzkumu
- souhlas provozovatele stávající splaškové kanalizace s užíváním stavby
- souhlas provozovatele stávajícího vodovodu s užíváním stavby
- souhlas Hasičského záchranného sboru s kolaudací stavby
- souhlas Krajské hygienické stanice s kolaudací stavby
- smlouva o převodu práv a povinností

Protože nebyly zjištěny závady bránící bezpečnému užívání stavby, je možno vodní dílo užívat k povolenému účelu.



Ing. Veronika Svobodová  
referentka



#### Rozdělovník:

*Doporučeně s dodejkou:*

- 1) ANICAL PRAHA s.r.o, Heleny Malířové 7/400, 169 00 Praha 6
- 2) Město Rudná, Masarykova 94, 252 19 Rudná

*Na vědomí:*

- 3) Technické služby Rudná, a.s., Masarykova 105, 252 19 Rudná
- 4) SÚ Rudná, Masarykova 94, 252 19 Rudná
- 5) Hasičský záchranný sbor Středočeského kraje, Biskupská 7, 110 06 Praha 1, P.O.BOX 5
- 6) Krajská hygienická stanice Středočeského kraje, Dittrichova 17, 128 01 Praha 2
- 7) ÚAPPSC, Nad Olšinami 3/448, 100 00 Praha 10
- 8) OŽP – spisy/Svo



## Městský úřad Černošice

Odbor životního prostředí

Oddělení vodního hospodářství

pracoviště: Podskalská 19, 120 00 Praha 2

Městský úřad Rudná	Čj.
Došlo 31.5.2011	03486
Přílohy	Doručeno datovou schránkou
Zpracovatel HOK	

oprávněná úřední osoba: Ing. Lenka Krásová  
telefon: 221 982 469, fax: 221 982 299  
e-mail: [podatelna@mestocernosice.cz](mailto:podatelna@mestocernosice.cz)  
počet stran: 2

Adresát dle rozdělovníku

Spis.zn.: ŽP/S/MEUC-020378/2011/V/Kri  
Č.j.: ŽP/MEUC-020378/2011/V/Krs-KS

Praha dne: 30.05.2011

Věc: Splašková kanalizace v ulicích Rybníčná, Zemědělská, Tylova a Šamonilova ve městě Rudná, kat. ú. Dušníky u Rudné

Městský úřad Černošice, jako věcně a místně příslušný vodoprávní úřad podle § 106 odst. 1 zákona č. 254/2001 Sb., o vodách a o změně některých zákonů (dále vodní zákon), ve znění pozdějších předpisů, a speciální stavební úřad podle § 15 odst. 1 písm. d) zákona č. 183/2006 Sb., o územním plánování a stavebním řádu (dále stavební zákon), ve znění pozdějších předpisů

vydává kolaudační souhlas

podle § 122 stavebního zákona k trvalému užívání vodních děl:

Splašková kanalizace - tlaková, pro veřejnou potřebu

Stoka	Materiál	Profil	Délka
A	PP	DN 300	213,84 m
A1	PP	DN 300	84,2 m
A2	PP	DN 300	81,5 m
B	PP	DN 300	81,54 m
výtlač z čerpací stanice	PE	DN 90	187,9 m

Včetně: 16 ks kontrolních šachet, čerpací stanice o rozměrech  $\varnothing 2 \times 3,16$  m, 2 ks čerpadel (čerpané množství  $Q = 2,7$  l/s, výška  $H = 4,6$  m) a akumulacího havarijního prostoru (objem  $6,91$  m<sup>3</sup> na 11,5 hod).

Účel: Odvádění splaškových odpadních vod na ČOV Rudná

Přímé určení polohy stavby:

Stoka	začátek		konec	
	Y	X	Y	X
A	757457.16	1046865.73	757663.34	1046868.84
A1	757668.83	1046952.90	757663.34	1046868.84
A2	757550.41	1046960.08	757556.70	1046878.85
B	757444.98	1046903.83	757419.44	1046982.48
výtlač z čerpací stanice	757670.24	1046865.01	757707.77	1047020.38

Stavba vodních děl byla povolena investorovi městu Rudná, Masarykova 94, 252 19 Rudná, IČ: 00233773, rozhodnutím č.j.: ŽP/MEUC-058170/2007/V/Svo-R ze dne 05.02.2008 s nabytím právní moci dne 11.03.2008

s prodloužením platnosti pod č.j.: ŽP/MEUC-047238-II/2009/V/Audi-R ze dne 11.11.2009 s nabytím právní moci dne 12.12.2009 a rozhodnutím č.j.: ŽP/MEUC-062616/2010/V/Kri-R ze dne 24.03.2011 s nabytím právní moci dne 26.04.2011. Stavba byla povolena na pozemcích č. parc. 375/1, 375/2, 375/8, 375/10, 375/11, 384/1 a 504/1 v kat. ú. Dušníky u Rudné.

Závěrečná kontrolní prohlídka stavby proběhla dne 28.04.2011 a dne 24.05.2011. Žadatel ke kolaudaci předložil následující doklady:

- geodetické zaměření skutečného provedení stavby
- protokol o zkoušce vodotěsnosti kanalizačního potrubí a šachet splaškové kanalizace
- protokol o tlakové zkoušce tlakové kanalizace
- zápis o předání a převzetí stavby
- atesty, certifikáty a prohlášení o shodě
- doklad o likvidaci odpadů
- doklad o provedení archeologického průzkumu
- protokol o funkci signalizačního vodiče
- projektovou dokumentaci schválenou ve vodoprávním řízení – k nahlédnutí
- stavební deník - k nahlédnutí
- dokumentaci skutečného provedení stavby
- vytyčovací protokol
- vyjádření provozovatele stávající splaškové kanalizace a ČOV ke kolaudaci
- kolaudační rozhodnutí pro elektropřípojku NN pro čerpací stanici
- souhlas KSÚS Stř. kraje s provedenou úpravou tělesa silnice II/00518

Po přezkoumání žádosti, na základě výsledků závěrečné kontrolní prohlídky stavby a předložených dokladů se konstatuje, že výše uvedená stavba či její užívání nebude ohrožovat život, veřejné zdraví, život a zdraví zvířat, bezpečnost či životní prostředí. Nebyly shledány důvody bránící bezpečnému užívání stavby, proto vodoprávní úřad vydává kolaudační souhlas k užívání tohoto vodního díla.

otisk úředního razítka

Ing. Lenka Krásová  
oprávněná úřední osoba


Rozdělovník:

*Doporučeně na dodejku:*


1. město Rudná, Masarykova 94, 252 19 Rudná, zastoupené: REALSTAV MB, spol. s r.o., Klaudiánova 124, 293 01 Mladá Boleslav (datovou schránkou)

*Na vědomí:*

2. město Rudná, Masarykova 94, 252 19 Rudná (datovou schránkou)
3. SÚ Rudná (datovou schránkou)
4. Technické služby Rudná a.s., Masarykova 105, 252 19 Rudná (datovou schránkou)
5. OŽP – spisy/Kri

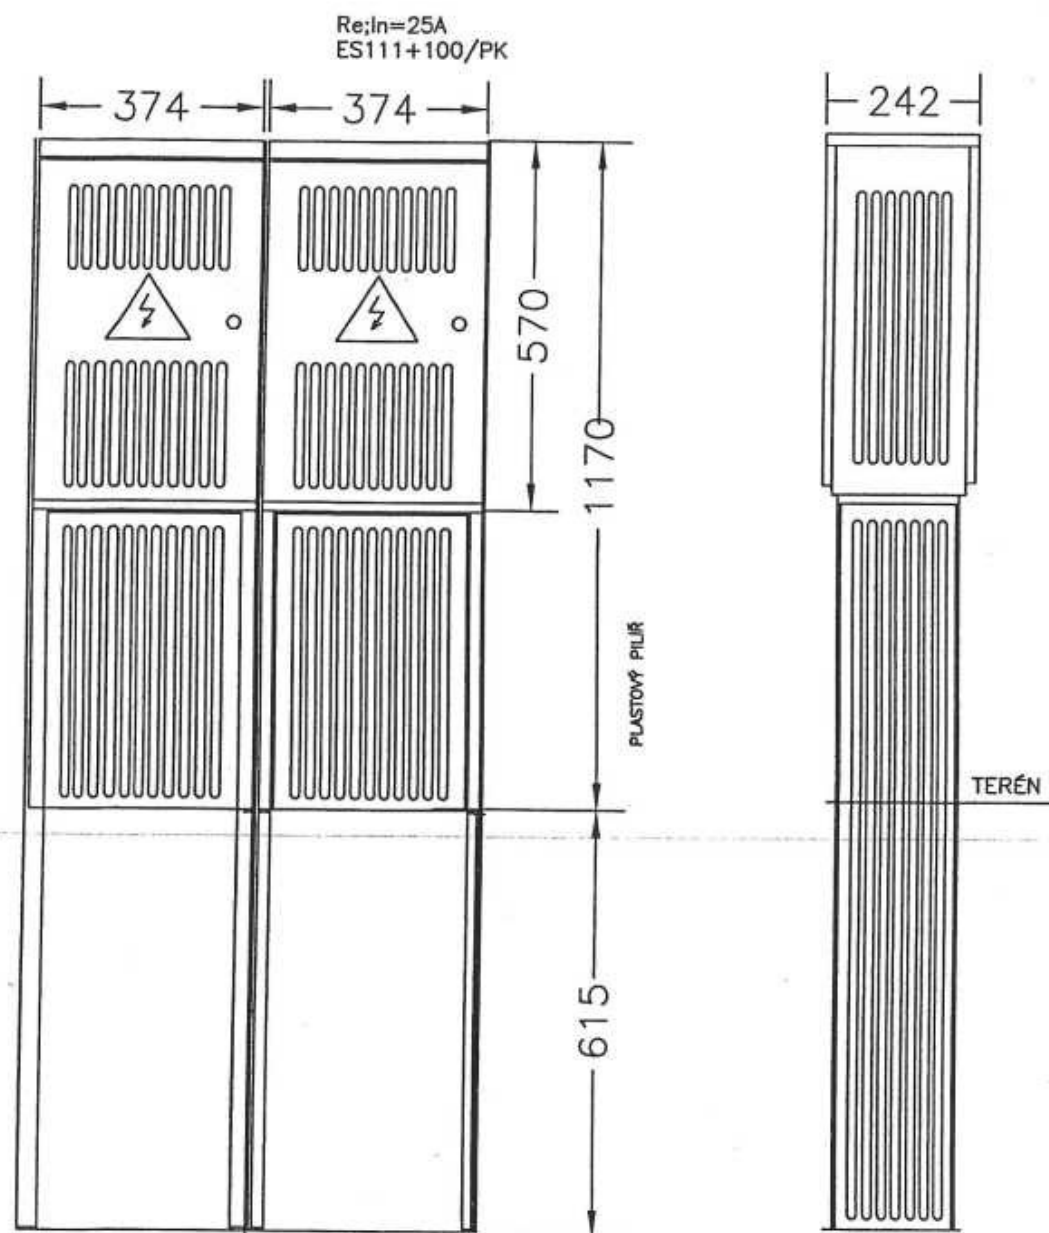

# SCHEMA PŘÍPOJKY NN

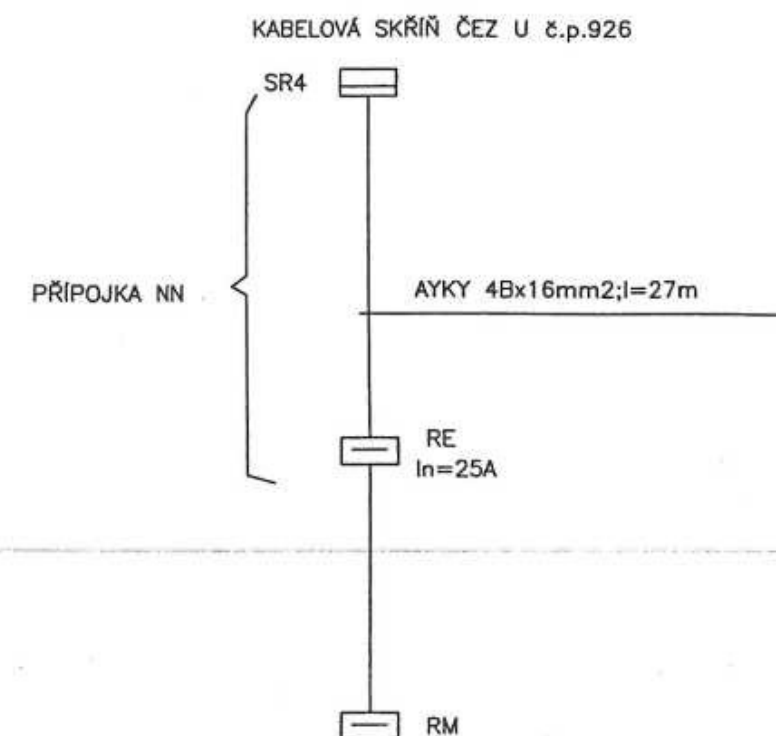


DOXUMENTACE SKUTEČNÉHO  
PROVEDENÍ STAVBY

4

Zodpovědný projektant:	Vypracoval:	Technická kontrola:	<b>RECPROJEKT</b> <b>S.r.o.</b> B. Němcové 2625, Pardubice IČ 260 14 327, tel, fax: 466 736 223 <a href="http://www.recprojekt.cz">www.recprojekt.cz</a>	
Jaromír Ondráček	Jaromír Ondráček			
Kraj: Středočeský	Obec: Rudná			
Investor: Město Rudná				
<b>RUDNÁ</b> <b>SPLAŠKOVÁ KANALIZACE</b> v ulicích Rybničná, Zemědělská, Tylova a Šamonilova <b>ELEKTROPŘÍPOJKA NN PRO ČERPACÍ STANICI</b>			Stupeň	DVZ
			Datum	04/2008
			Formát	2A4
			Zakázk. číslo	459/2008
POHLED NA ROZVADĚČ Re A SCHÉMA PŘÍPOJKY NN			Měřítko:	Č.přílohy: C.4



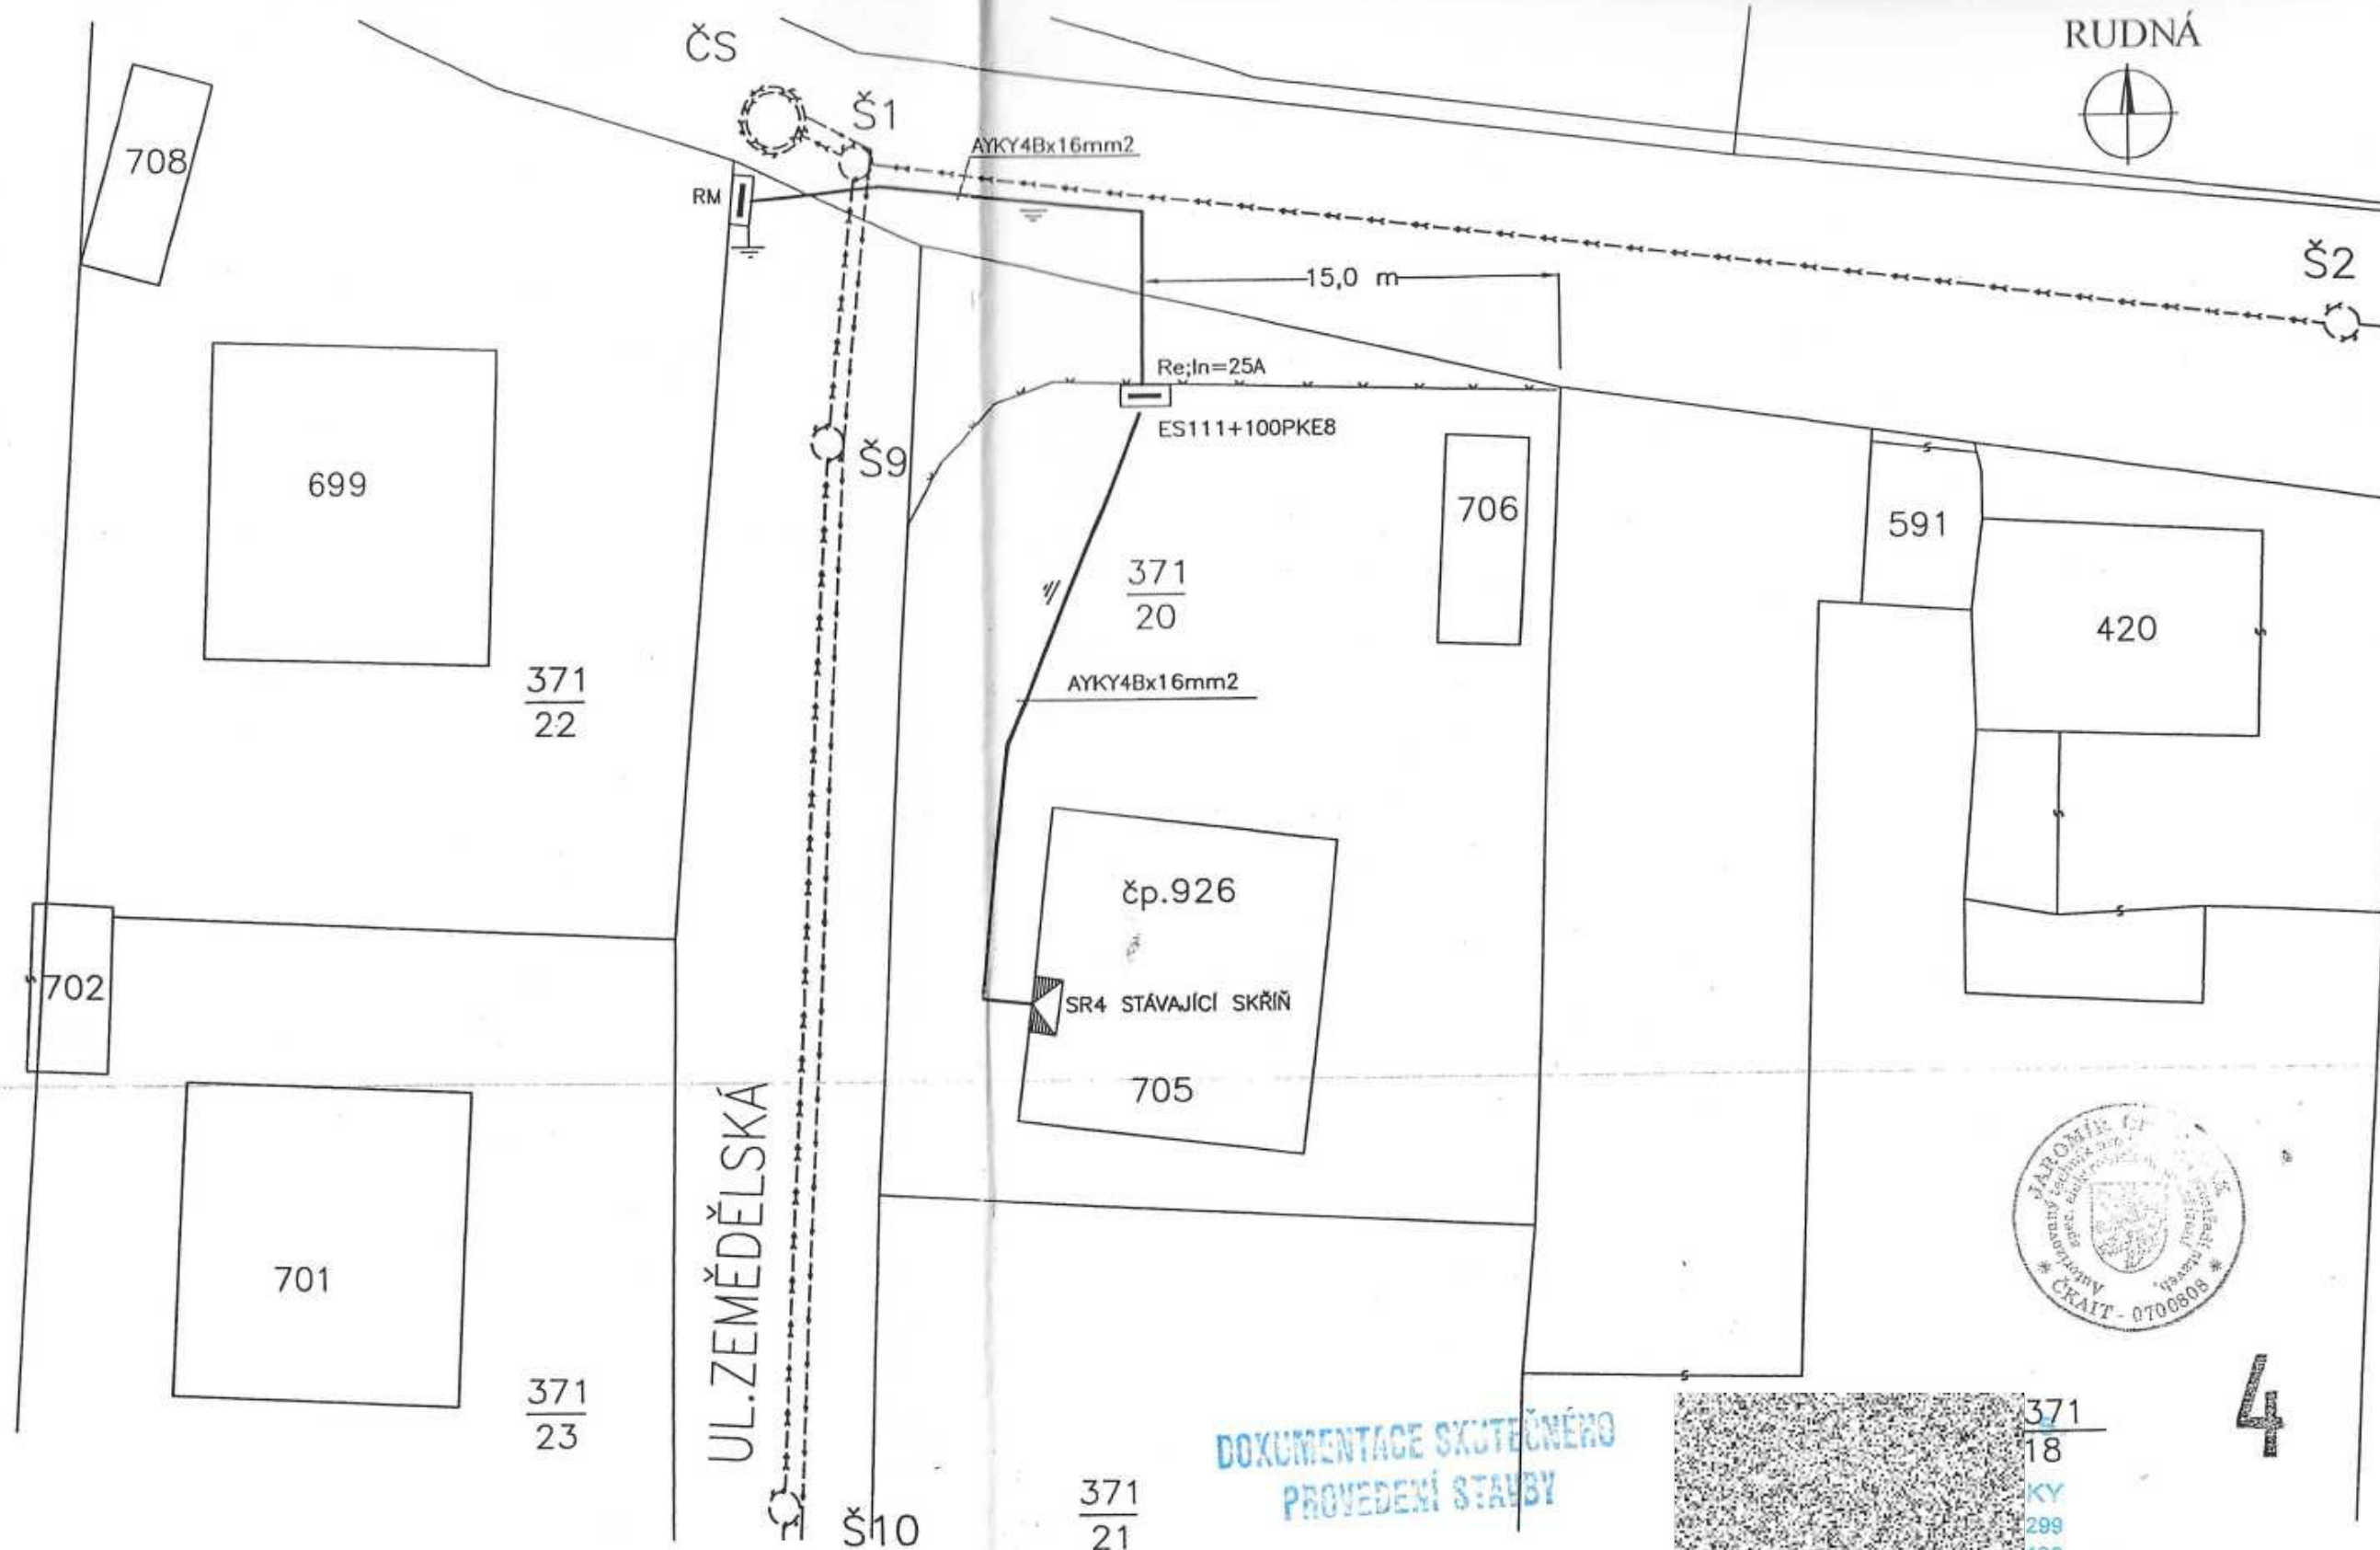

LEGENDA:

- - - - - NAVRŽENÁ TLAKOVÁ KANALIZACE  
 ——— NAVRŽENÁ KABELOVÁ TRASA PŘIPOJKY NN K ČS  
 SR4 STÁVAJÍCÍ KABELOVÁ SKŘIŇ  
 RE ELEKTROMĚROVÝ ROZVADĚČ ES111+100PKE8 ( PÍLIŘ V OPLOCENÍ RD)  
 RM ROZVADĚČ ČERPACÍ STANICE V PÍLIŘI  
 VEŠKERÉ PODZEMNÍ SÍTĚ JSOU ZAKRESLENY POUZE ORIENTAČNĚ  
 PŘED ZAHÁJENÍM STAVBY JE NUTNÉ TYTO NECHAT VYTÝČIT PŘÍMO V TERÉNU  
 OCHRANA PŘED ÚRAZEM EL. PROUDEM: DLE ČSN 33 2000-4-41 čl. 412, 413  
 NAPĚŤOVÁ SOUSTAVA : 3 + PEN/3 + N+PE 3x400/230V 50Hz AC TN-C /TN-S  
 UZEMNĚNÍ (PÁSEK FeZn30x4, max. 20m)

DOKUMENTACE SKUTEČNÉHO  
 PROVEDENÍ STAVBY

Zodpovědný projektant:	Vypracoval:	Technická kontrola:	<b>RECPROJEKT</b> S.R.O. B. Němcové 2625, Pardubice IČ 260 14 327, tel, fax: 466 736 223 www.recprojekt.cz	
Jaromír Ondráček	Jaromír Ondráček			
Kraj: Středočeský	Obec: Rudná			
Investor: Město Rudná			Stupeň	RD
<b>RUDNÁ</b> <b>SPLAŠKOVÁ KANALIZACE</b> v ulicích Rybníčná, Zemědělská, Tylova a Šamonilova C-ELEKTROPŘIPOJKA NN K ČERPACÍ STANICI			Datum	04/2008
			Formát	2A4
			Zakázk.číslo	
SITUACE PŘIPOJKY NN 1:250			Měřítko: 1:250	Č.přílohy: C.3



Diagram showing a circular plot with numbered points (14, 15, 16, 17, 99, 100) and a rectangular area labeled "elektro přípojka - DL 1,76m". The diagram also shows a line with a cross-section and a small rectangular area labeled "67 68".

VÝTLAK DV - PE D90 - 187,9m

STOKA A1 - DN 300 - DL. 84,2m

STOKA A - DN 300 - D



# Adresný záměr města Rudná uzavřít smlouvu o poskytnutí dobrovolného nepeněžitého příplatku mimo základní kapitál

Město Rudná, se sídlem Masarykova 94/53, 252 19 Rudná, zveřejňuje tímto podle § 39 odst. 1 zákona č. 128/2000 Sb., o obcích (obecní zřízení), ve znění pozdějších předpisů adresný záměr města Rudná uzavřít smlouvu o poskytnutí dobrovolného nepeněžitého příplatku mimo základní kapitál.

Zodpovídá: <b>Lubomír Kocman</b>	
Datum vyvěšení na elektronickou úřední desku:	<b>11.1.2024</b>
Datum svěšení z elektronické úřední desky:	<b>11.2.2024</b>
Datum vyvěšení na fyzickou úřední desku:	<b>11.1.2024</b>
Datum svěšení z fyzické úřední desky:	<b>11.2.2024</b>
Číslo jednací:	<b>00325/24/MUR/SEK/LKo</b>
Spisová značka:	
Revize:	

## Kontakt

**Městský úřad Rudná**  
Masarykova 94/53  
252 19 Rudná  
**Tel.: 311 652 311**  
**E-mail: e-podatelna@mestorudna.cz**  
Podrobný kontakt